

id. Zgłoszenia GKN.6640.1109.2022

woj. Zachodniopomorskie

pow. Myśliborski

Jednostka ewidencyjna 321001_5, Barlinek – obszar wiejski

Obręb ewidencyjny 321001_5.0010, Ożar

MAPA INWENTARYZACJI POWYKONAWCZEJ

Budowa sieci kanalizacji sanitarnej

Dz. Nr – 219 ul. Śliwkowa

Skala mapy 1: 500

Ściec kanalizacji sanitarnej usytuowano zgodnie z projektem planu zagospodarowania terenu dołączonym do zgłoszenia robót budowlanych nr BOŚ.6743.2.4.2021.KS z dn. 08.02.2021r


Sporządził 25.08.2022r.

G E O D E T A

Henryk Kądziołka
Upr. zakres 1 i 2 nr 9973

Wykonawca prac geodezyjnych
ZAKŁAD USŁUG
GEODEZYJNO-KARTOGRAFICZNYCH
Henryk Kądziołka
ul. Grodzka 10 74-320 Barlinek
tel.kom. 0-601-953-256
NIP 597-106-33-07

Oświadczam że operat zawierający rezultaty prac geodezyjnych w wyniku których powstał niniejszy dokument uzyskał pozytywny wynik weryfikacji	
Identyfikator zgłoszenia pracy geodezyjnej	GKN.6640.1109.2022
Organ służby geodezyjnej i kartograficznej, który otrzymał zgłoszenie	Starosta Powiatu Myśliborskiego
Wykonawca prac geodezyjnych:	Zakład Usług Geodezyjno Kartograficznych Henryk Kądziołka
Numer oraz data sporządzenia dokumentu zawierającego wynik pozytywnej weryfikacji	794221 2022-08-25
Imię i nazwisko oraz numer uprawnień zawodowych kierownika prac geodezyjnych	Henryk Kądziołka Uprawnienia z zakresu 1 i 2 numer 9973
Data i podpis kierownika prac geodezyjnych	Jestem świadomy odpowiedzialności karnej za złożenie fałszywego oświadczenia 2022-08-25 G E O D E T A Henryk Kądziołka Nr. upr. 9973

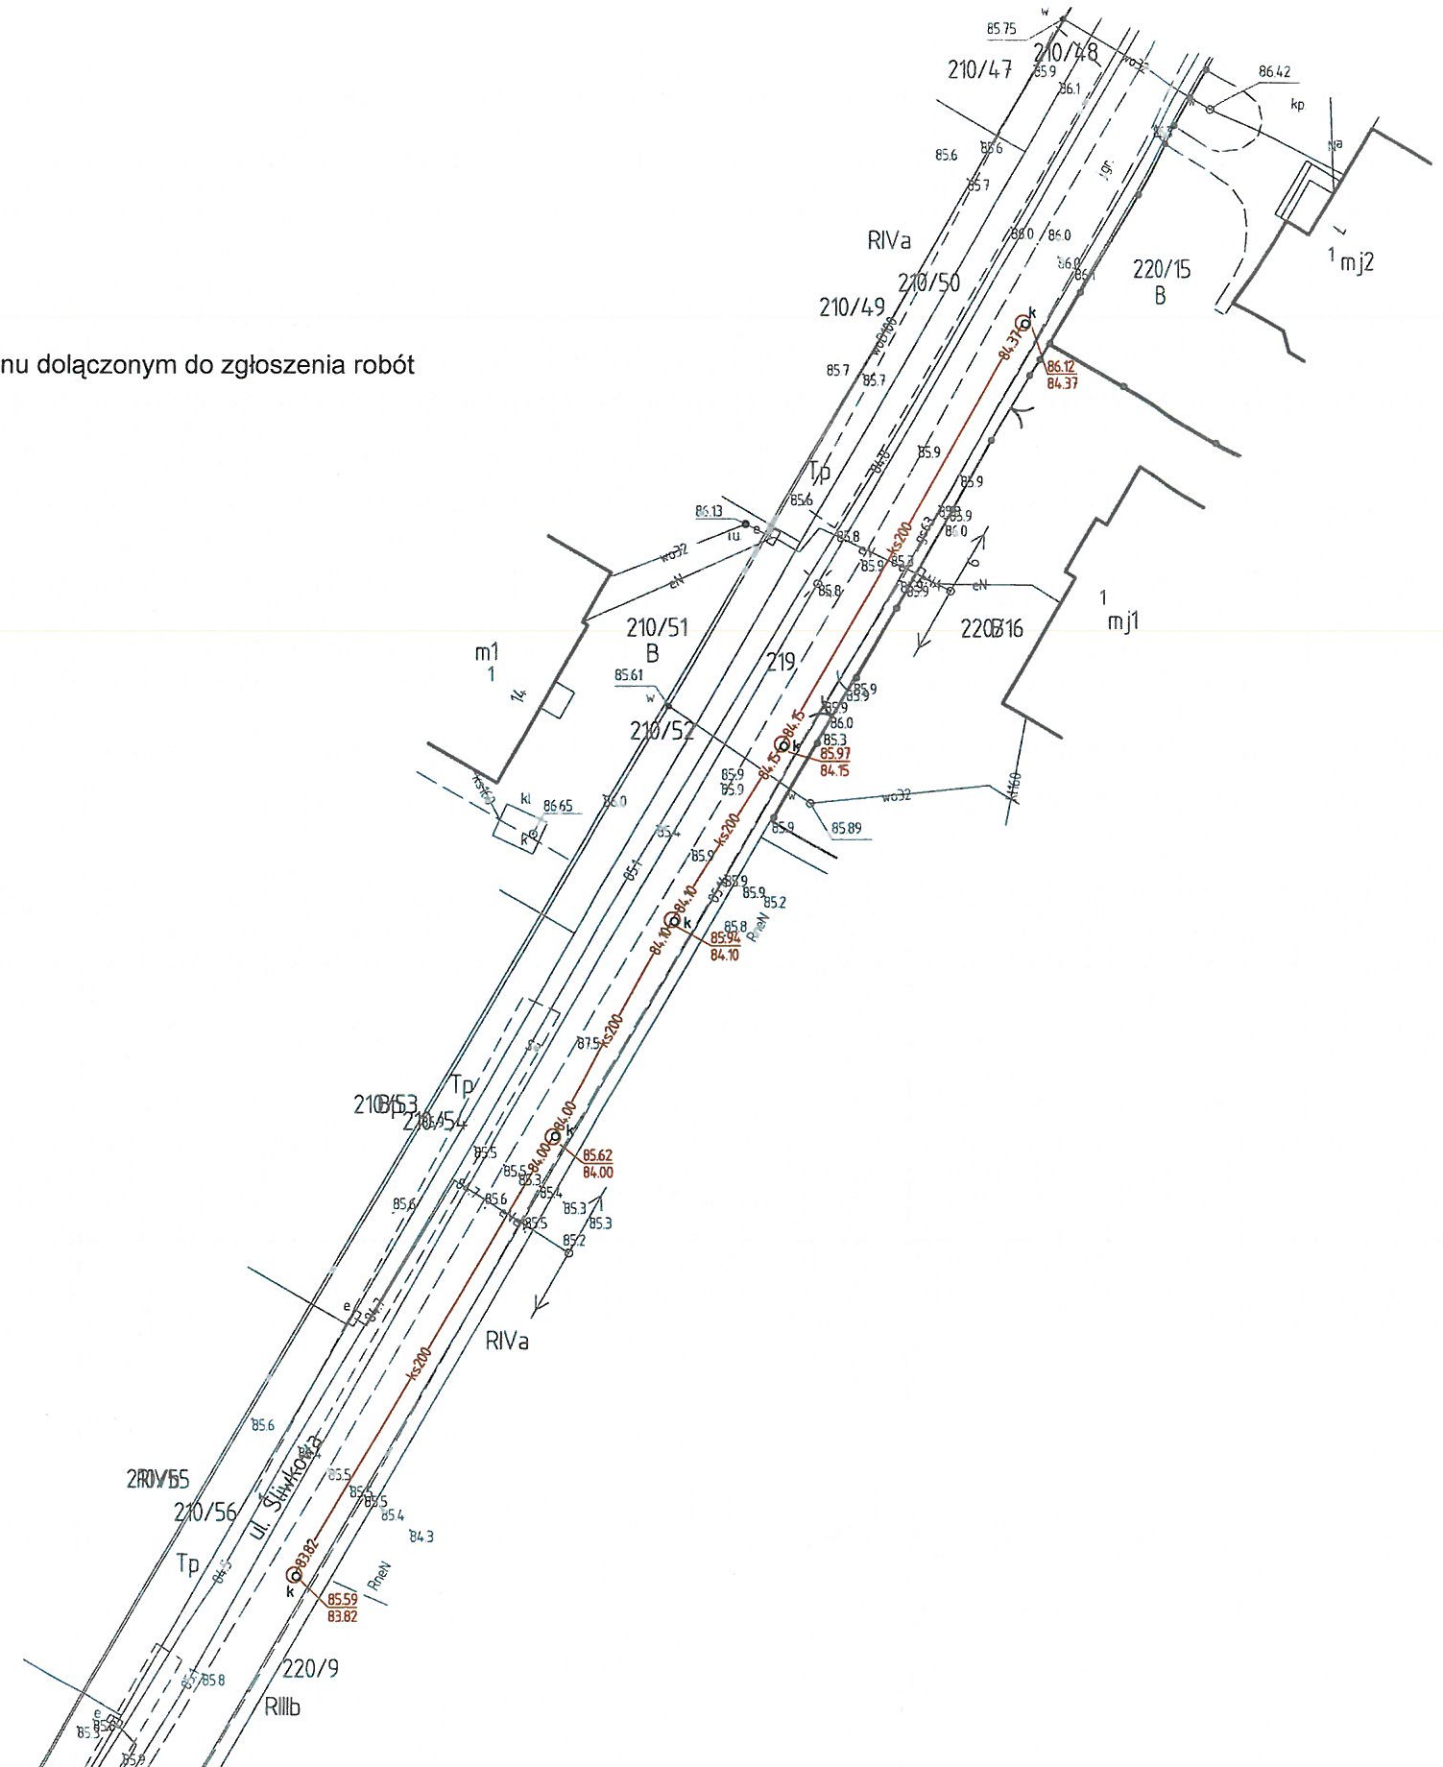

id. Zgłoszenia GKN.6640.1109.2022

woj. Zachodniopomorskie

pow. Myśliborski

Jednostka ewidencyjna 321001_5, Barlinek – obszar wiejski

Obręb ewidencyjny 321001_5.0010, Ożar

MAPA INWENTARYZACJI POWYKONAWCZEJ

Budowa sieci kanalizacji sanitarnej

Dz. Nr – 219 ul. Śliwkowa

Skala mapy 1: 500

Ściec kanalizacji sanitarnej usytuowano zgodnie z projektem planu zagospodarowania terenu dołączonym do zgłoszenia robót budowlanych nr BOŚ.6743.2.4.2021.KS z dn. 08.02.2021r

Sporządził 25.08.2022r.

GEODETA
Henryk Kądziołka
Upr. zakres 1 i 2 nr 9973

Wykonawca prac geodezyjnych
ZAKŁAD USŁUG
GEODEZYJNO-KARTOGRAFICZNYCH
Henryk Kądziołka
ul. Grodzka 10 74-320 Barlinek
tel.kom. 0-601-953-256
NIP 597-106-33-07

Oświadczam że operat zawierający rezultaty prac geodezyjnych w wyniku których powstał niniejszy dokument uzyskał pozytywny wynik weryfikacji	
Identyfikator zgłoszenia pracy geodezyjnej	GKN.6640.1109.2022
Organ służby geodezyjnej i kartograficznej, który otrzymał zgłoszenie	Starosta Powiatu Myśliborskiego
Wykonawca prac geodezyjnych:	Zakład Usług Geodezyjno Kartograficznych Henry Kądziołka
Numer oraz data sporządzenia dokumentu zawierającego wynik pozytywnej weryfikacji	794221 2022-08-25
Imię i nazwisko oraz numer uprawnień zawodowych kierownika prac geodezyjnych	Henryk Kądziołka Uprawnienia z zakresu 1 i 2 numer 9973
Data i podpis kierownika prac geodezyjnych	Jestem świadomy odpowiedzialności karnej za złożenie fałszywego oświadczenia 2022-08-25 GEODETA <i>Henryk Kądziołka</i> Nr upr. 9973

